

## A LOUER TYPE 3 - 85,09 m<sup>2</sup> - LILLE EURATECHNOLOGIES - 930 euros CC par mois



En plein coeur du quartier Euratechnologies, dans une résidence neuve de standing face au port de plaisance, magnifique type 3 spacieux et lumineux offrant une entrée, un grand séjour salle à manger avec accès à un balcon d'environ 15m<sup>2</sup> sans vis à vis. Deux chambres, une salle de bains moderne. Deux places de parking au sous sol sécurisées. Chauffage individuel gaz, basse consommation !

### CARACTÉRISTIQUES

 Etage 4	 Ascenseur
 Surface de 85,09 m <sup>2</sup>	 3 pièces
 2 chambres	 1 salle de bain/eau
 1 balcon	 2 stationnements

### ADRESSE DU BIEN

LE QUAI DES CANOTIERS

82 QUAI DE L OUEST

APPARTEMENT 41

59000 LILLE

Etage : 4

### AMÉNAGEMENTS EXTÉRIEURS

Période de construction : 2019

Accès handicapé : oui

Interphone : oui

Digicode : oui

### AMÉNAGEMENTS INTÉRIEURS

Cuisine : EQUIPEE

Salles de bains : 1


Principal revêtement de sol : Parquet

Chauffage : INDIVIDUEL/GAZ

### CLASSE ÉNERGIE ET CLASSE CLIMAT

Consommation énergétique en kWhEP/m<sup>2</sup>.an


logement économe

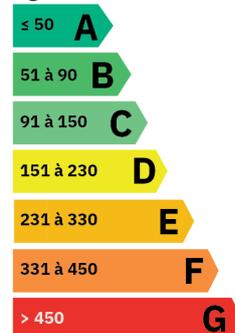

logement énergivore

Emission de gaz à effet de serre en kgeq CO<sub>2</sub>/m<sup>2</sup>.an

faible émission de GES

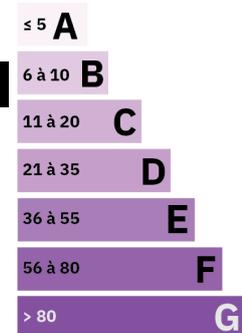

forte émission de GES

DPE ANCIENNE VERSION

### DISPONIBILITÉ

Disponible : de suite

### INFORMATIONS FINANCIÈRES

Loyer charges comprises : 930 euros/mois

dont provision de charges : 80 euros

(régularisation annuelle)

Dépôt de garantie : 850 euros

Honoraires charge loc. : 1 101,60 euros TTC

dont pour l'état des lieux : 255,27 euros



**Le Quai des Canotiers**  
Plan de la Gare d'Aut. Lib.

Appartement N° : A41  
Type : T4  
Niveau : R+4

**Surfaces habitables**

Entrée	7,83 m <sup>2</sup>
Séjour, S.A.M.	30,07 m <sup>2</sup>
Cuisine	8,83 m <sup>2</sup>
Chambre 1	11,82 m <sup>2</sup>
Chambre 2	10,13 m <sup>2</sup>
<del>Chambre 3</del>	<del>10,13 m<sup>2</sup></del>
Salon de bains	4,09 m <sup>2</sup>
Sanitaire	2,49 m <sup>2</sup>

**Total surface habitable : 85,09 m<sup>2</sup>**

Balcon : 16,66 m<sup>2</sup>

**Total surface emprise : 101,75 m<sup>2</sup>**

**Légende :**



30/09/2015

version n° 1

échelle : 1/50

Charles-Henri Tachon,  
architecture & paysage

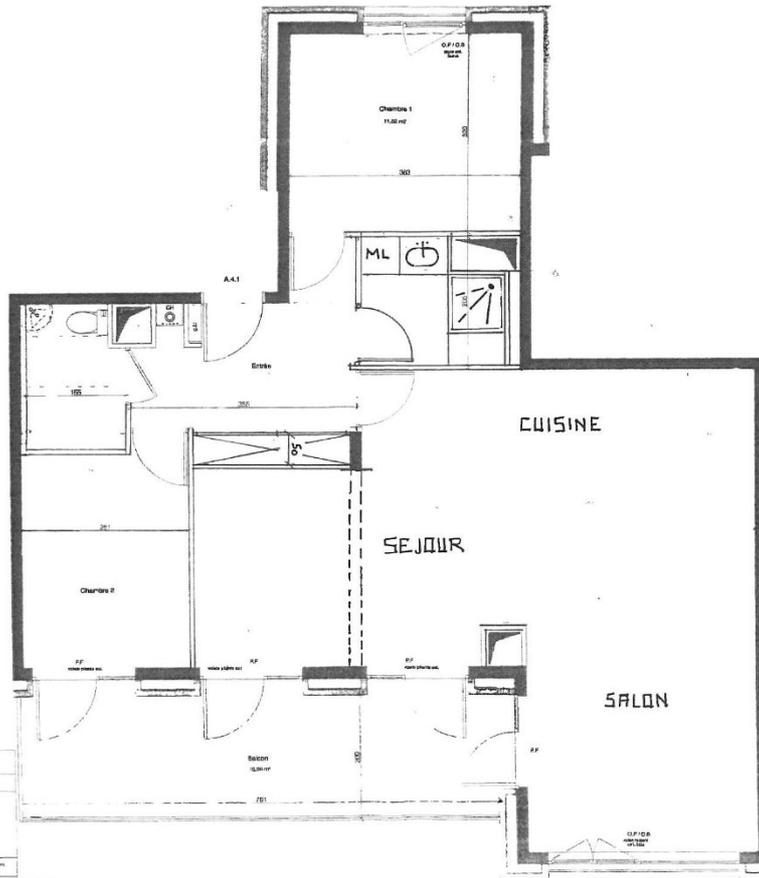

N  
E  
O  
S  
- 2 cm per m.

Date :  
Signature : Acquéreur : SCCV

